


# MAPA Z INWENTARYZACJI POWYKONAWCZEJ

Inwentaryzacja rozbiórki budynków  
Województwo: śląskie  
Jednostka ewidencyjna: Knurów [240501\_1]  
Obręb ewidencyjny: Knurów [0001]  
Ark. mapy 26, dz. nr 2131  
Adres nieruchomości: brak  
Położenie nieruchomości: przy ul. Kopalnianej  
IZPG: **WGN.RZG.6640.1.1399.2019**  
Sekcja mapy: 6.129.26.25.4.4  
Układ wsp. płaskich: 2000 strefa 6 (18°)  
Układ odniesienia: Kronsztadt 86

SKALA 1:500

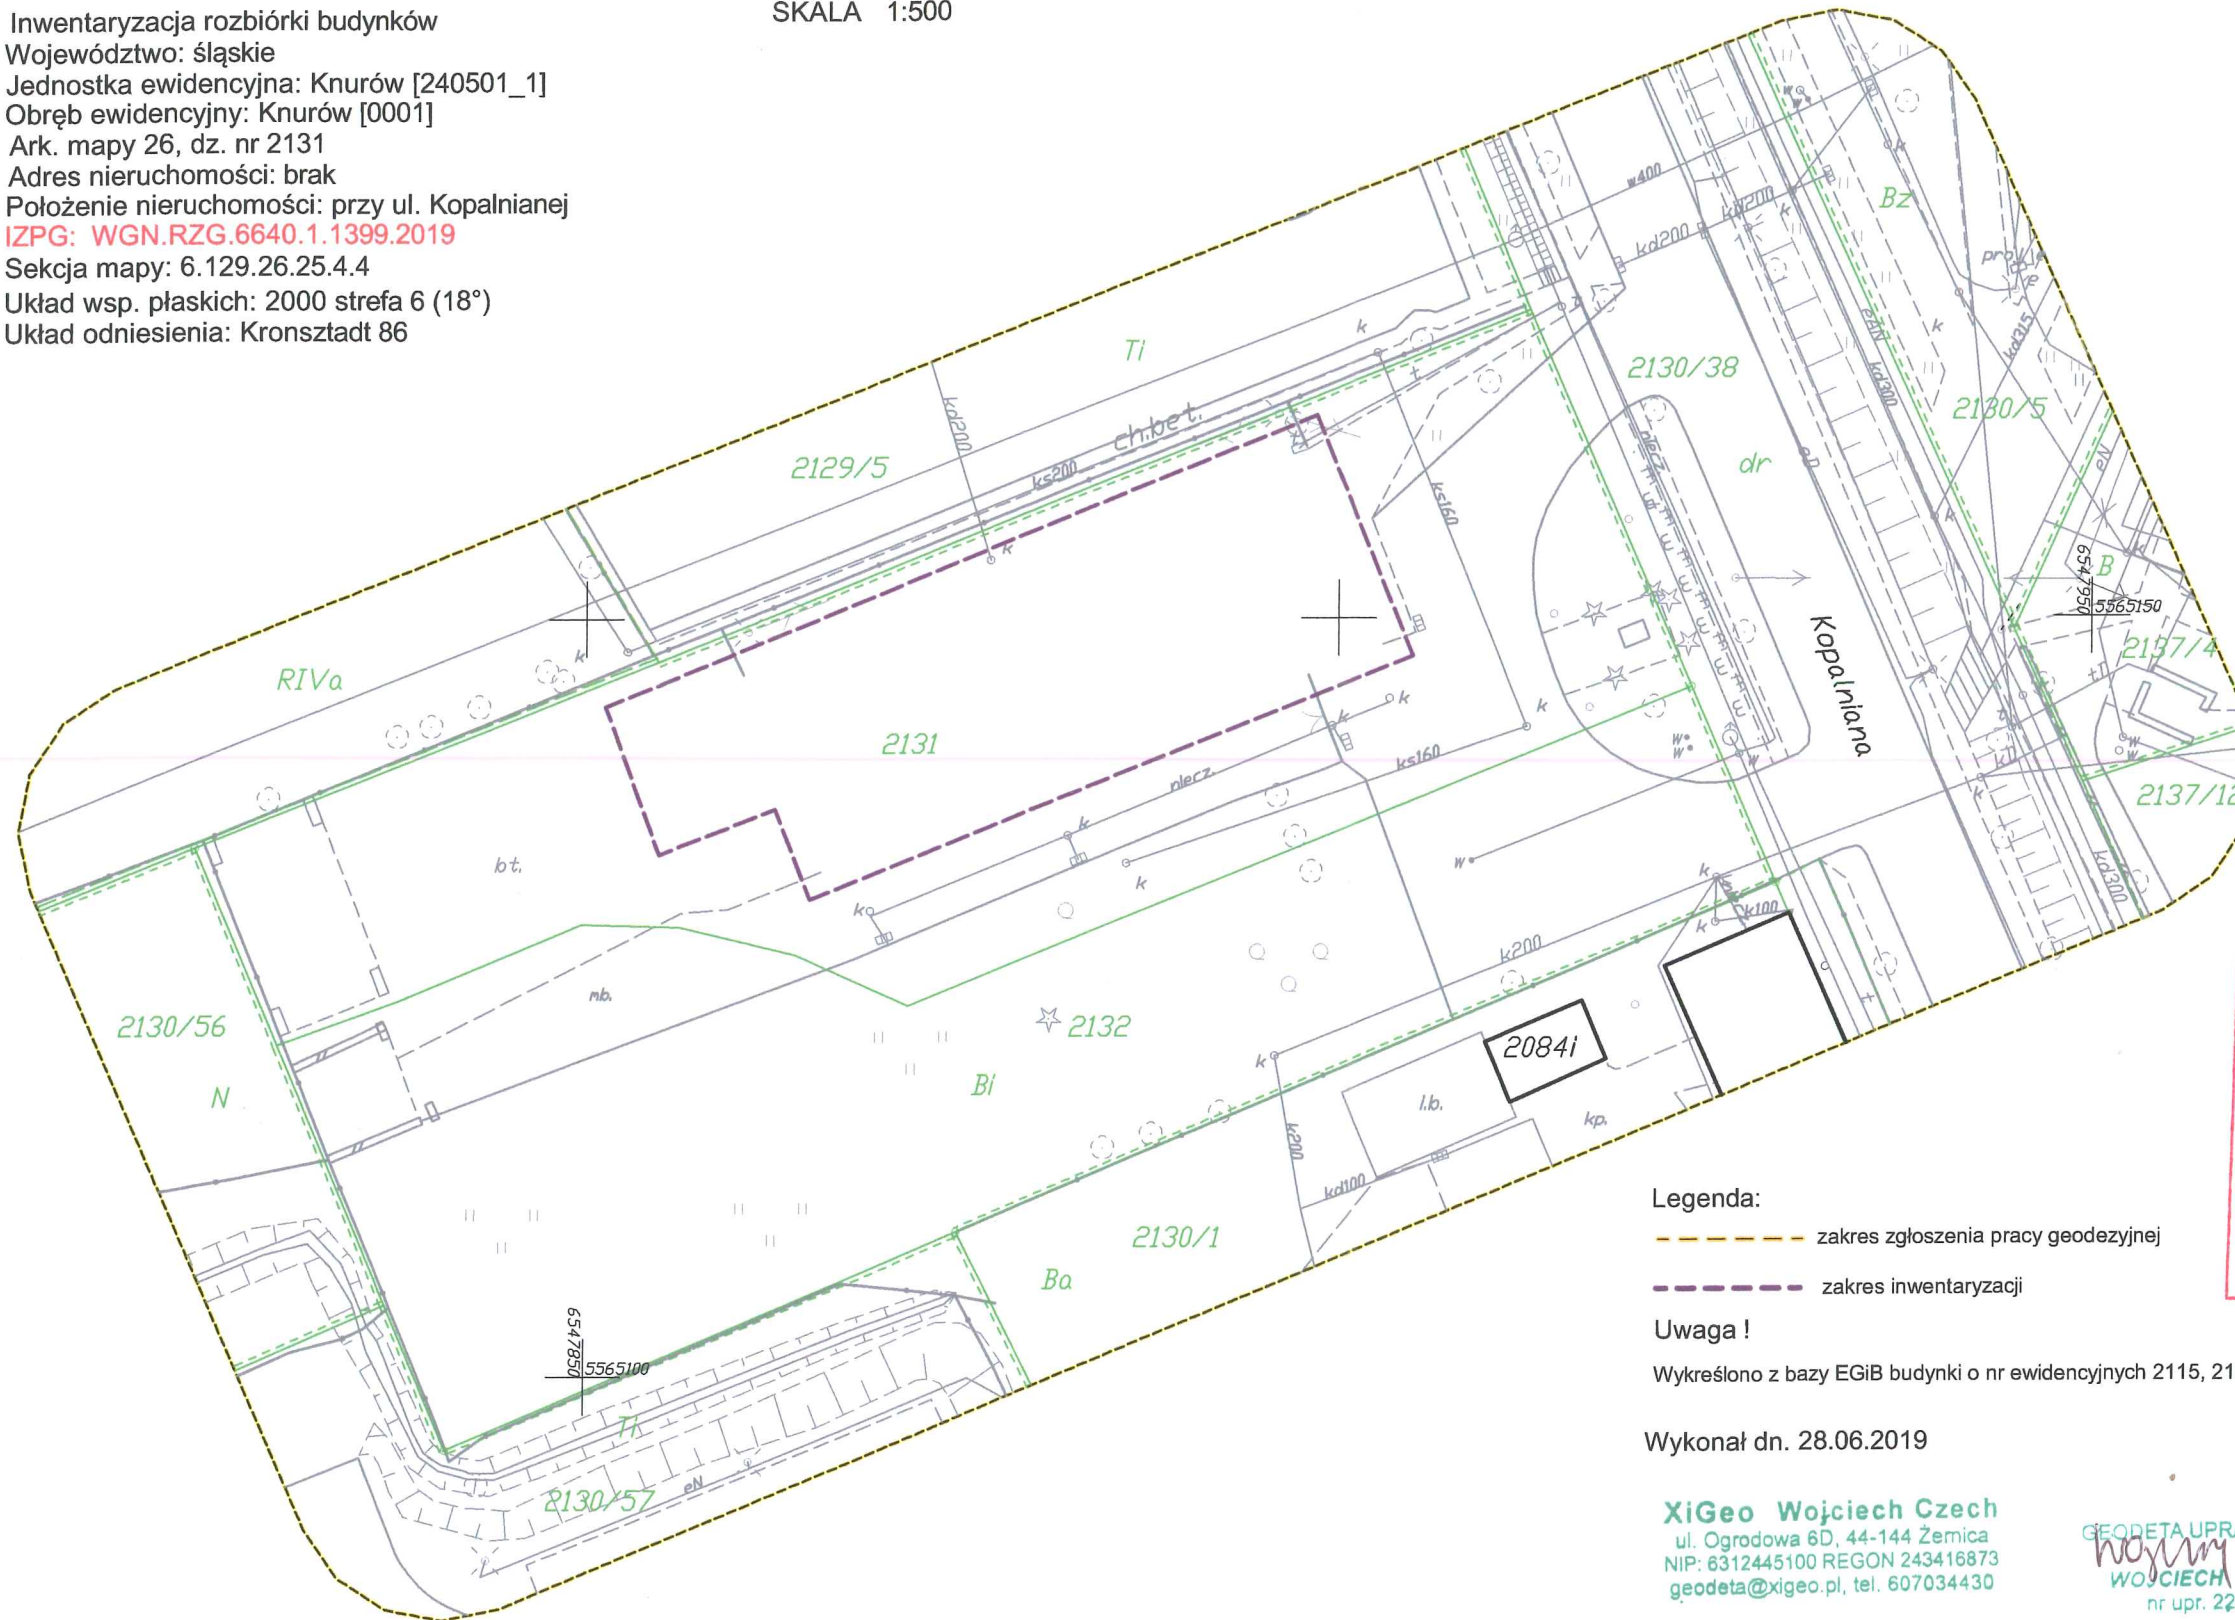

### Legenda:

- zakres zgłoszenia pracy geodezyjnej
- zakres inwentaryzacji

### Uwaga!

Wykreślono z bazy EGIB budynki o nr ewidencyjnych 2115, 2116 oraz budynek w ruinie o nr 1

Wykonał dn. 28.06.2019

**XiGeo Wojciech Czech**  
ul. Ogrodowa 6D, 44-144 Żemica  
NIP: 6312445100 REGON 243416873  
geodeta@xigeo.pl, tel. 607034430

GEODETA UPRAWNIONY  
**WOJCIECH CZECH**  
nr upr. 22949

Powiatowy Ośrodek Dokumentacji  
Geodezyjnej i Kartograficznej w G.  
**WGN-RZG**  
2019-07-22  
6642.5013.19  
Nr ewid. ....

Poświadczam, że niniejszy dokument został opracowany w wyniku prac geodezyjnych i kartograficznych, których rezultaty zawiera operat techniczny wpisany do ewidencji materiałów państwowego zasobu geodezyjnego i kartograficznego

**STAROSTA GLIWICKI**  
P.2405.2019.1450  
Identyfikator ewidencyjny materiału zasobu - operatu technicznego  
17.07.2019  
data wpisania operatu technicznego do ewidencji materiałów zasobu

imię, nazwisko i podpis osoby reprezentującej organ

**z up. Starosty**  
mgr Patrycja Szotysek-Badoń  
**SPECJALISTA**  
Wydział Geodezji  
i Gospodarki Nieruchomościami